

Upprättad:
2021-01-26 /BBR

Reviderad:
åååå-mm-dd/Sign

Uppdragsnummer:
21.012

Status:
BYGGLOV


Handlingsnummer:	Rev:	Handlingens innehåll:	Skala:	Status:	Modellfil:	Datum:	Reviderad:
		Planritningar 1:100 Blivande					
A-40-1-130		Plan 3	1:100		A-40-P-130	2021-01-26	
A-40-2-001		Sektion A-A	1:100/ 1:50		A-40-S-001	2021-01-26	
A-40-3-001		Fasad mot öster	1:100		A-40-F-001	2021-01-26	
		Planritningar 1:100 Befintliga					
A-49-1-130		Plan 3	1:100		A-49-P-130	2013-04-02	
A-49-3-001		Fasad mot öster	1:100		A-49-F-001	2013-04-02	

FÖRKLARINGAR





BERÖRS AV BYGGLOV

MÅTT ANGES I MM.
KONTROLLMÅTT TAS PÅ PLATS FÖRE
TILLVERKNING.

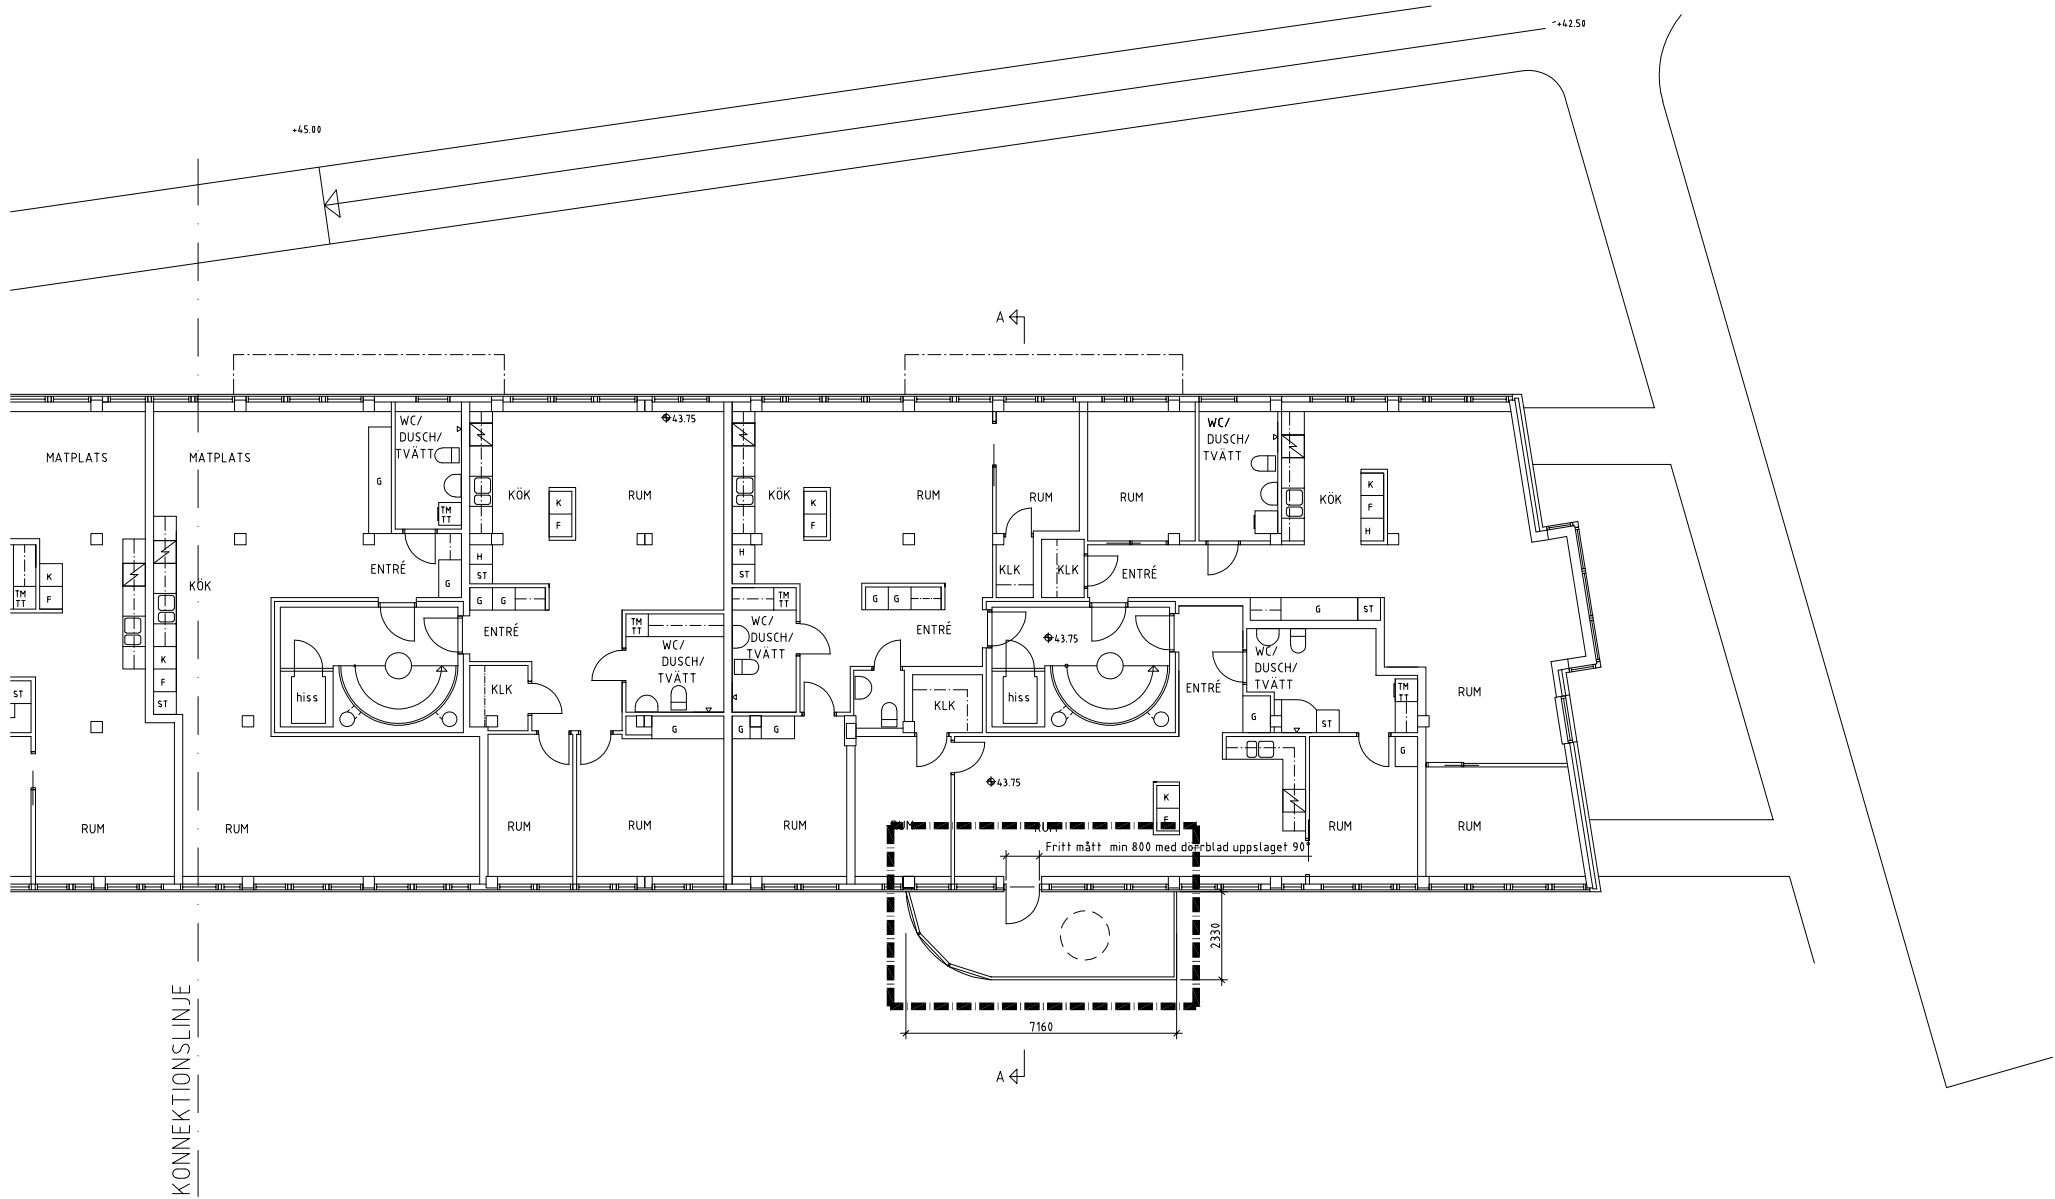


SKALA 1:100

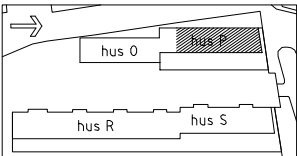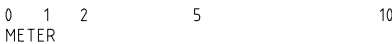


Orienteringsfigur


BET	ANT	ÄNDRINGEN AVSER	SIGN	DATUM
BYGGLOVSHANDLING				
OLIVEDAL 5:29 GÖTEBORGS STAD				
ARKITEKTERNA KROOK & TJÄDER Arkitekterna Krook & Tjäder AB Prinsgatan 12, 413 05 Göteborg tel 031 - 704 17 30 fax 031 - 704 17 31 www.krook.tjader.se				
UPPDRAG NR	2021.012	RTAD / KONSTRUERAD AV	BBR	HANDELSÄGARE
DATUM	21-01-26	ANSVARIG	Bitten Browne	BBR
5 KV JOHANNEDAL, TOMT NR 29				
HUS P NY BALKONG				
PLAN 3				
SKALA	1:100/A1 1:200/A3	NUMMER	A-40-1-130	
PLO:	2021-1-26	19:08	R:\A03\03.023.BRF_NORDUSPASSAGEN_JUNGHANSGATAN\XXXX\A2 CAD\AUTOCAD\MODELL\A-40-PB3.DWG	BITTEN BROWNE

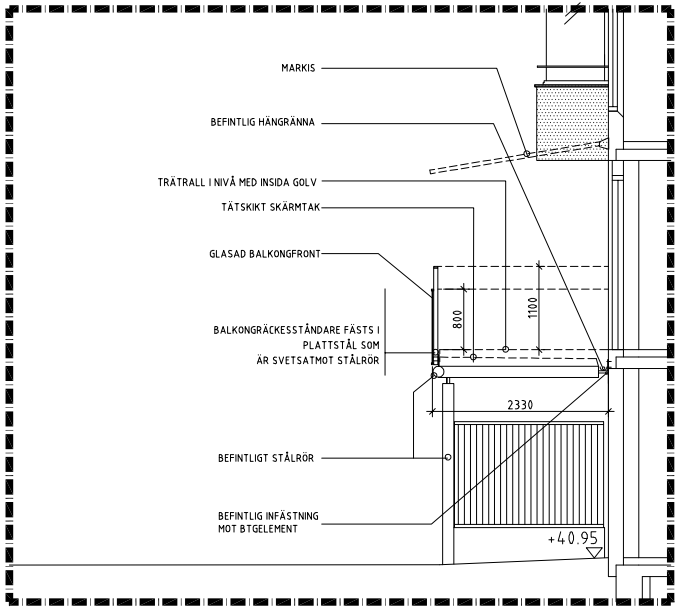

SKALA 1:50/1:100

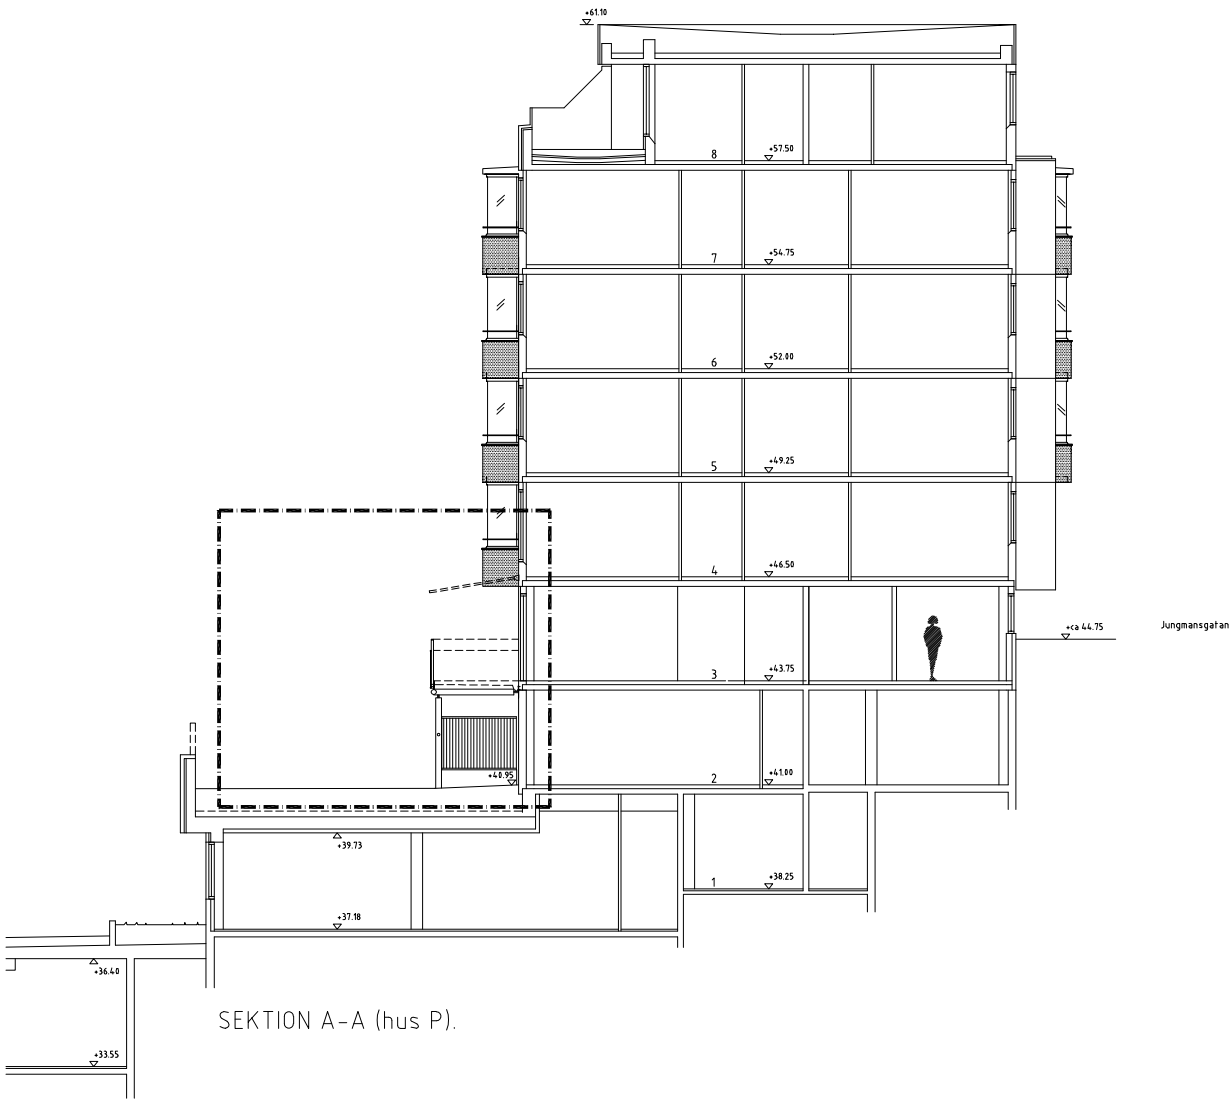

SEKTION A-A (hus P).

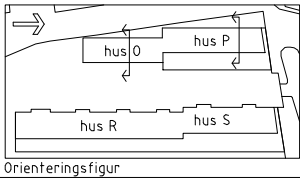


BET	ANT	ÄNDRINGEN ÄVSE	SIGN	DATUM
BYGGLOVSHANDLING				
OLIVEDAL 5:29 GÖTEBORGS STAD				
ARKITEKTERNA KROOK & TJÄDER Arkitekterna Krook & Tjäder AB Prinsgatan 12, 413 05 Göteborg tel 031 - 704 17 30 fax 031 - 704 17 31 www.krook.tjader.se				
UPPDRAG NR 2021.012	RTAD / KONSTRUERAD AV BBR		HANDELSÄGARE BBR	
DATUM 2021-01-26	ANSVARIG Bitten Browne			
5 KV JOHANNEDAL, TOMT NR 29				
HUS P NY BALKONG				
SEKTION A-A				
SKALA 1:100/A1 1:200/A3	NUMMER A-40-2-001			BET

FÖRKLARINGAR




Berörs av bygglov



Kulör på markisväv och stativarm
skall vara beige.

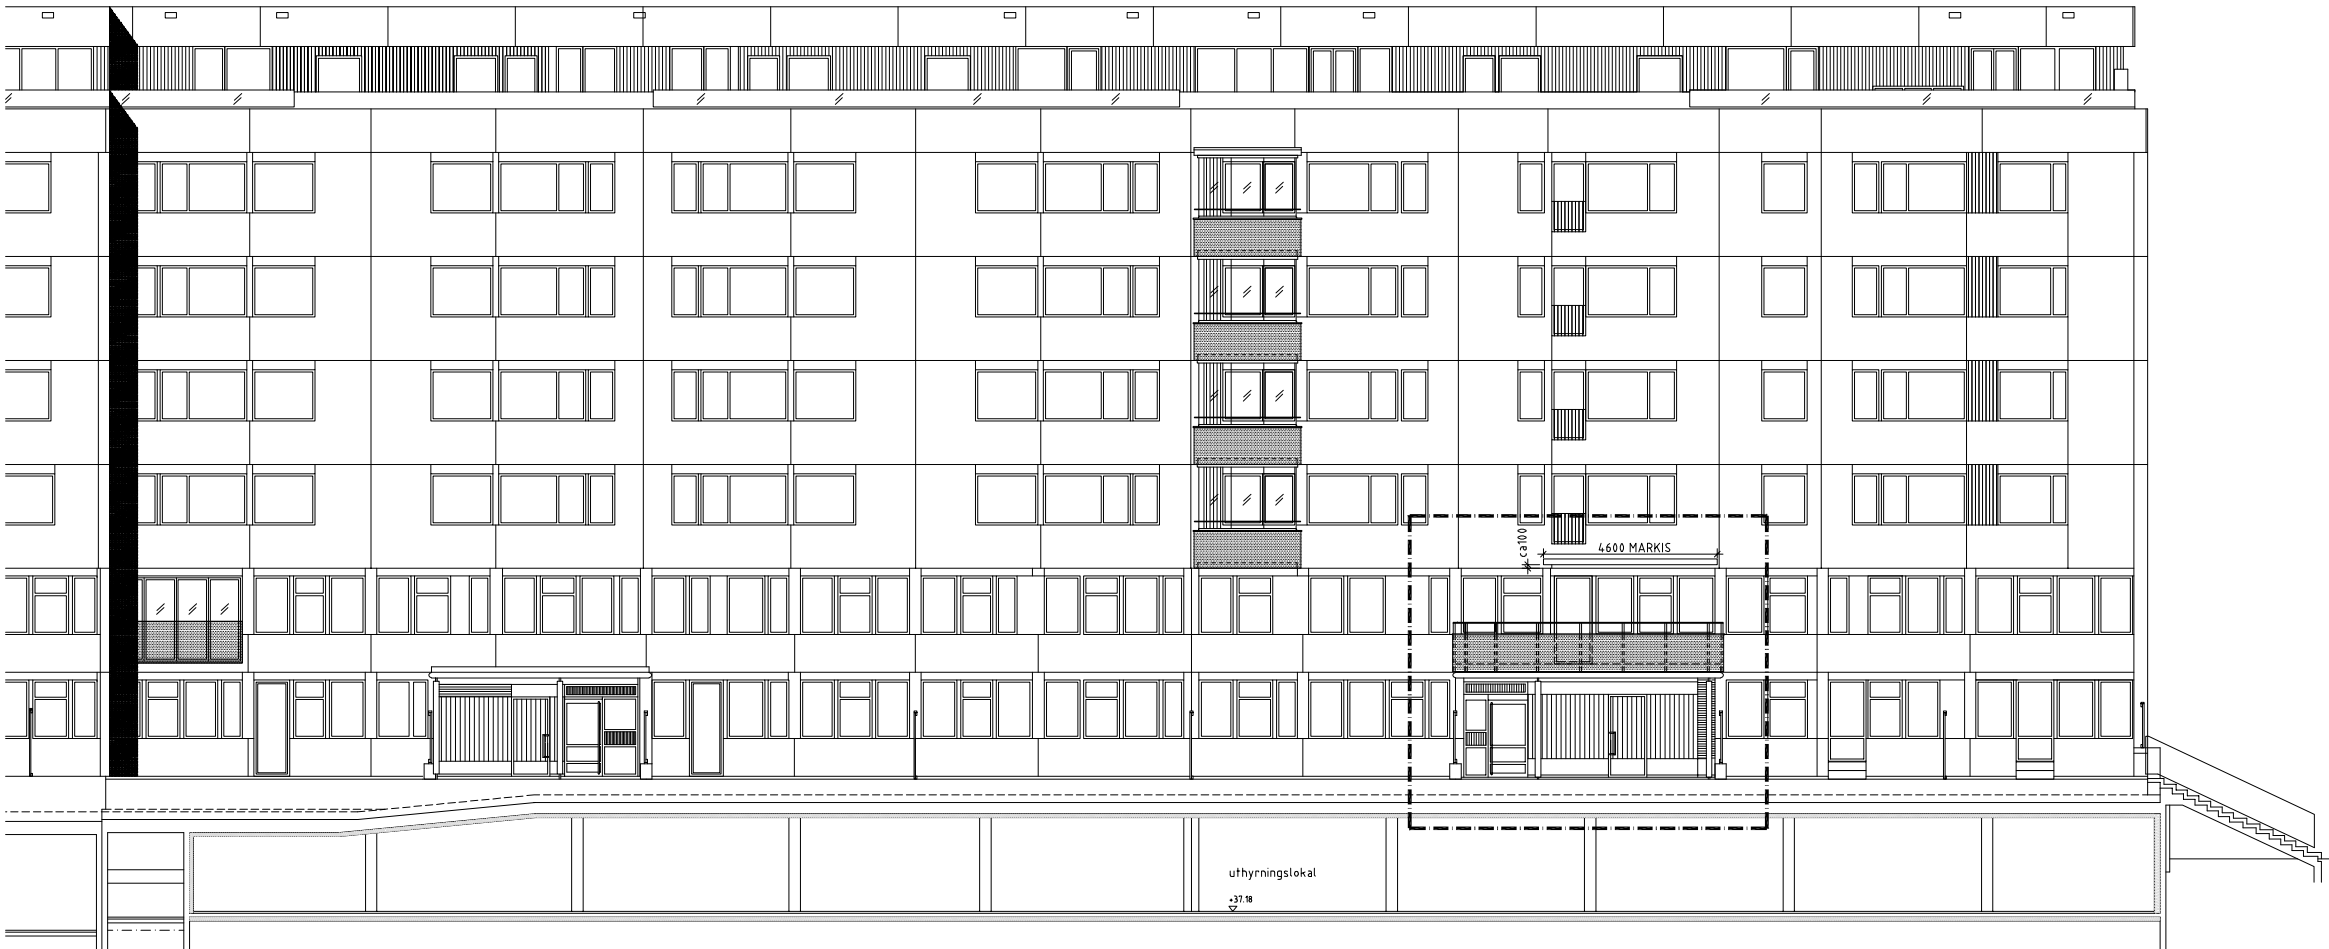

SKALA 1:100
0 1 2 5 10
METER

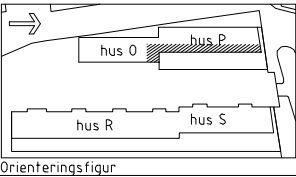


BET	ANT	ÄNDRINGEN ÄVSE	SIGN	DATUM					
BYGGLOVSHANDLING									
OLIVEDAL 5:29 GÖTEBORGS STAD									
ARKITEKTERNA KROOK & TJÄDER Arkitekterna Krook & Tjäder AB Prinsgalan 12, 413 05 Göteborg tel 031 - 704 17 30 fax 031 - 704 17 31 www.krook.tjader.se									
UPPDRAG NR 2021.012	RTAD / KONSTRUERAD AV BBR	HANDELSGÄRDE BBR							
DATUM 2021-01-26	ANSVARIG Bitten Browne								
5 KV JOHANNEDAL, TOMT NR 29									
HUS P NY BALKONG									
FASAD MOT ÖSTER									
SKALA 1:100/A1 1:200/A3	NUMMER A-40-3-001	BET							

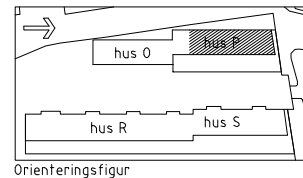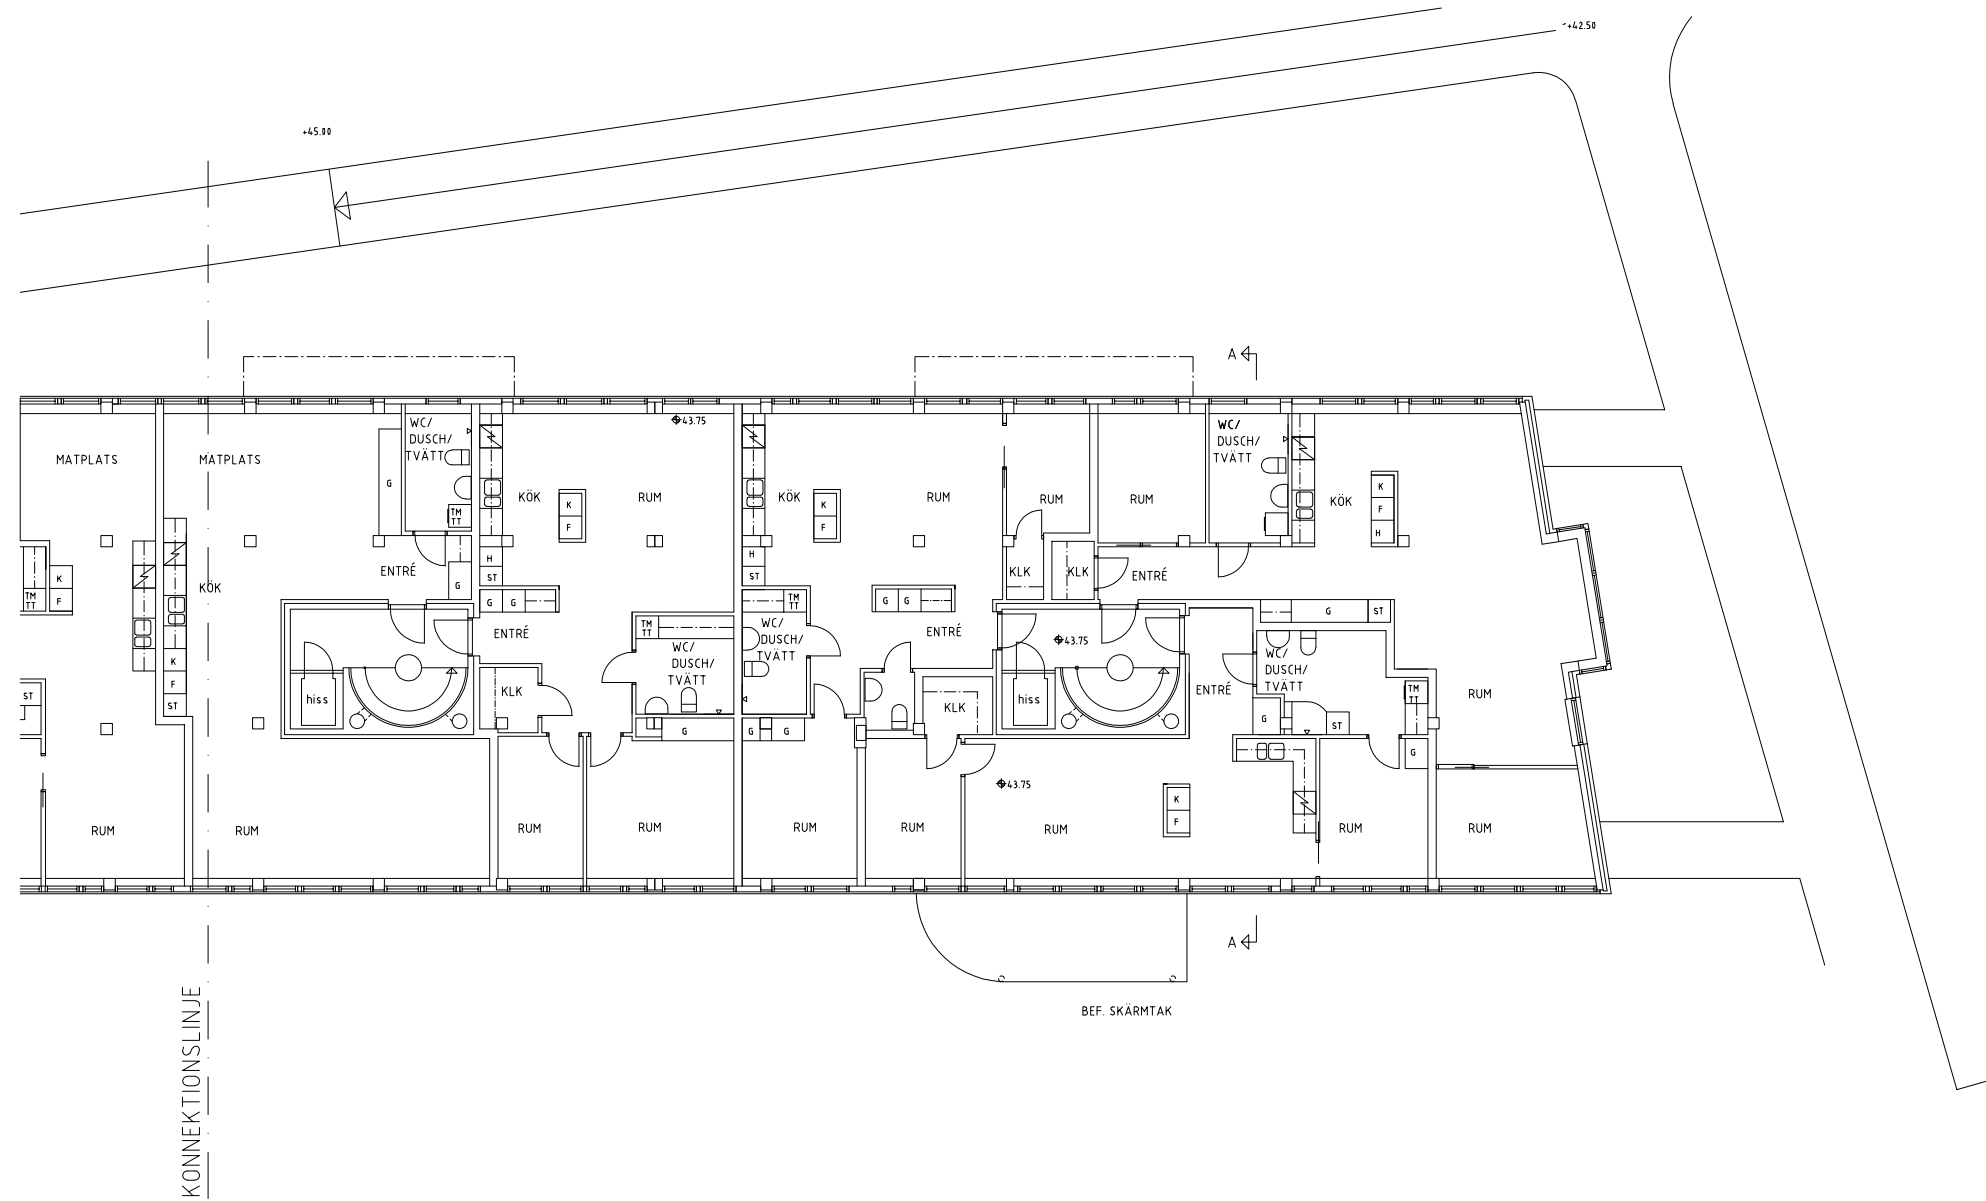

BET	ANT	ÄNDRINGEN	ÄYSER	SIGN	DATUM
RELATIONSHANDLING					
OLIVEDAL 5:29 GÖTEBORGS STAD					
ARKITEKTERNA		Arkitekterna Krook & Tjäder AB Prinsgatan 12, 413 05 Göteborg tel 031 - 704 17 30 fax 031 - 704 17 31 www.krook.tjader.se			
KROOK & TJÄDER					
UPPDRAG NR 03.023	RTAD / KONSTRUERAD AV IH, LKR	HANDELSGÄRDE Isak Heedman			
DATUM 2013-04-02	ANSVARIG Isak Heedman				
5 KV JOHANNEDAL, TOMT NR 29					
HUS OP					
PLAN 3					
SKALA 1:100/A1 1:200/A3	NUMMER A-49-1-130		BET		



SKALA 1:100
0 1 2 5 10
METER

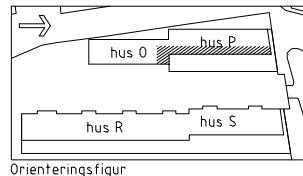

BET	ANT	ÄNDRINGEN ÄVSE	SIGN	DATUM
RELATIONSHANDLING				
OLIVEDAL 5:29 GÖTEBORGS STAD				
ARKITEKTERNA		Arkitekterna Krook & Tjäder AB Prinsgatan 12, 413 05 Göteborg tel 031 - 704 17 30 fax 031 - 704 17 31 www.krook.tjader.se		
KROOK & TJÄDER	UPPDRAG NR 03.023	RTAD / KONSTRUERAD AV HSV	HANDLIGGÅRE Isak Hedman	
	DATUM 2021-01-26	ANSVARIG Isak Hedman		
5 KV JOHANNEDAL, TOMT NR 29				
HUS P				
FASAD MOT ÖSTER				
SKALA 1:100/A1 1:200/A3	NUMMER A-49-3-001		BET	